


**Schnitt**

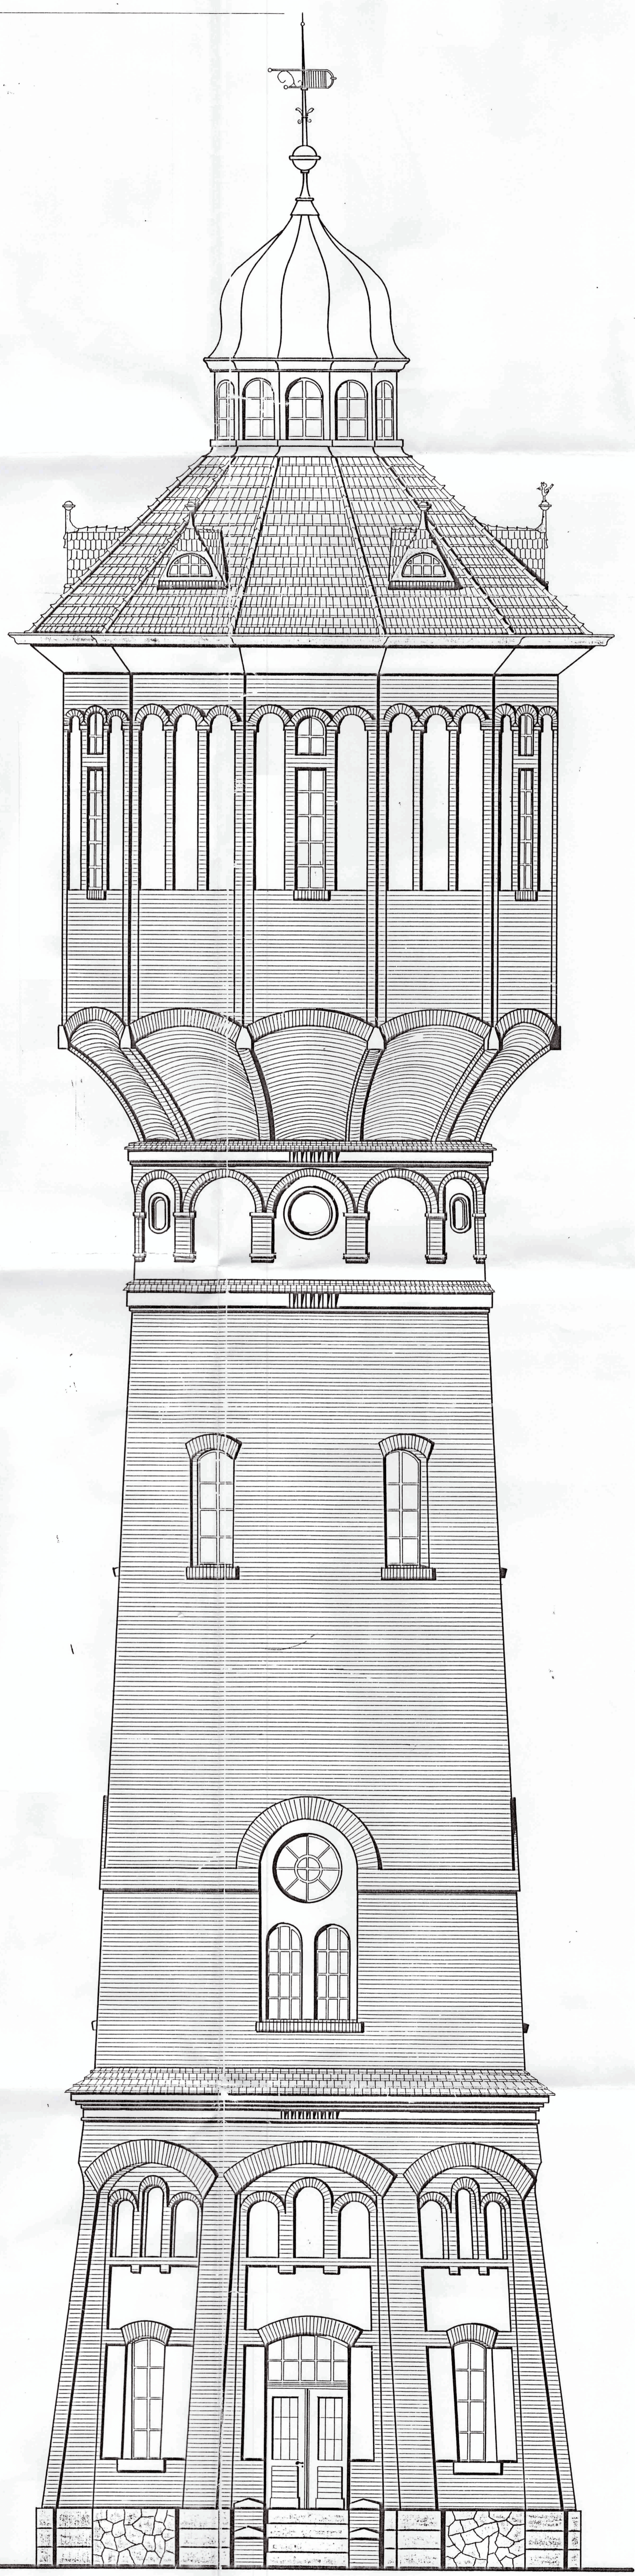

**Ansicht**

**Wasserturm zu Aurich**

Erbaut im Jahre 1911

Bestandszeichnung M 1:50

Stadt Aurich

Stadtbaumeister  
Aurich, im Mai 1979